

越前市都市計画審議会 議案書

日時 : 平成23年7月6日(水) 午前10時～

会場 : 越前市府中一丁目13-7
別館2階 大会議室

目 次

議案 番号	議 案	決定権者	頁
1	丹南都市計画下水道 越前市公共 下水道の変更について	越前市	1

第1号議案

丹南都市計画下水道 越前市公共下水道の変更について（越前市決定）

丹南都市計画下水道の変更（越前市決定）

都市計画越前市公共下水道を次のように変更する。

1. 下水道名称 越前市公共下水道

2. 排水区域

「排水区域は総括図表示のとおり」

（参考） 面積 汚水 約 1,814 ha

 雨水 約 1,607 ha

3. 下水道管渠

内 訳		位 置		備 考
		起 点	終 点	
汚 水 管 渠	北 府 幹 線	越前市家久町 108 字	越前市家久町 99 字	
	家久浄化センター 放流管	越前市瓜生町 58 字	越前市家久町 108 字	
	東部 1 号汚水幹線	越前市瓜生町 19 字	越前市瓜生町 27 字	
	水循環センター放流管	越前市高木町 20 字	越前市瓜生町 27 字	
	今立浄化センター放流管	越前市野岡	越前市杉尾	

4. その他施設

内 訳		位 置	備 考
汚 水	家久中継ポンプ場	越前市家久町 108 字	家久浄化センター用地面積に含む
	家久浄化センター	越前市家久町 108 字	敷地面積 約 29,500 m ²
	水循環センター	越前市瓜生町 19,20,27 字	敷地面積 約 22,000 m ²
	今立浄化センター	越前市杉尾・轟井地内	敷地面積 約 8,100 m ²

理 由

人口減少や高齢化等の社会情勢、厳しさを増す財政状況及び地域特性を踏まえ、将来にわたり持続可能で効率的な汚水処理施設整備を図るため、既計画決定区域の一部を公共下水道の区域から削除する。これにより、未普及地域の早期解消を図り、生活環境の改善及び公共用水域の水質保全を図る。

丹南都市計画下水道の変更（越前市決定）

都市計画越前市公共下水道を次のように変更する。

1. 下水道名称 (")
越前市公共下水道

2. 排水区域

「排水区域は総括図表示のとおり」

(参考) 面積 (約 1,935 ha)

汚水 約 1,814 ha

(約 1,728 ha)

雨水 約 1,607 ha

※ () 内は変更前

3. 下水道管渠

() 内は変更前

内 訳		位 置		備 考
		起 点	終 点	
汚 水 管 渠	(") 北 府 幹 線	(") 越前市家久町 108 字	(") 越前市家久町 99 字	
	(") 家久浄化センター 放流管	(") 越前市瓜生町 58 字	(") 越前市家久町 108 字	
	(") 東部1号汚水幹線	(") 越前市瓜生町 19 字	(") 越前市瓜生町 27 字	
	(") 水循環センター放流管	(") 越前市高木町 20 字	(") 越前市瓜生町 27 字	
	(") 今立浄化センター放流管	(") 越前市野岡	(") 越前市杉尾	

4. その他施設

[] 内は変更前

内 訳		位 置	備 考
汚	[] 家久中継ポンプ場	[] 越前市家久町 108 字	家久浄化センター用地面積に含む
	[] 家久浄化センター	[] 越前市家久町 108 字	敷地面積 [] 約 29,500 m ²
水	[] 水循環センター	[] 越前市瓜生町 19,20,27 字	敷地面積 [] 約 22,000 m ²
	[] 今立浄化センター	[] 越前市杉尾・轟井地内	敷地面積 [] 約 8,100 m ²


理 由

人口減少や高齢化等の社会情勢、厳しさを増す財政状況及び地域特性を踏まえ、将来にわたり持続可能で効率的な汚水処理施設整備を図るため、既計画決定区域の一部を公共下水道の区域から削除する。これにより、未普及地域の早期解消を図り、生活環境の改善及び公共用水域の水質保全を図る。

丹南都市計画区域（越前市）都市計画総括図（污水）

縮尺 1:45,000

都市計画決定区域 約1,814ha

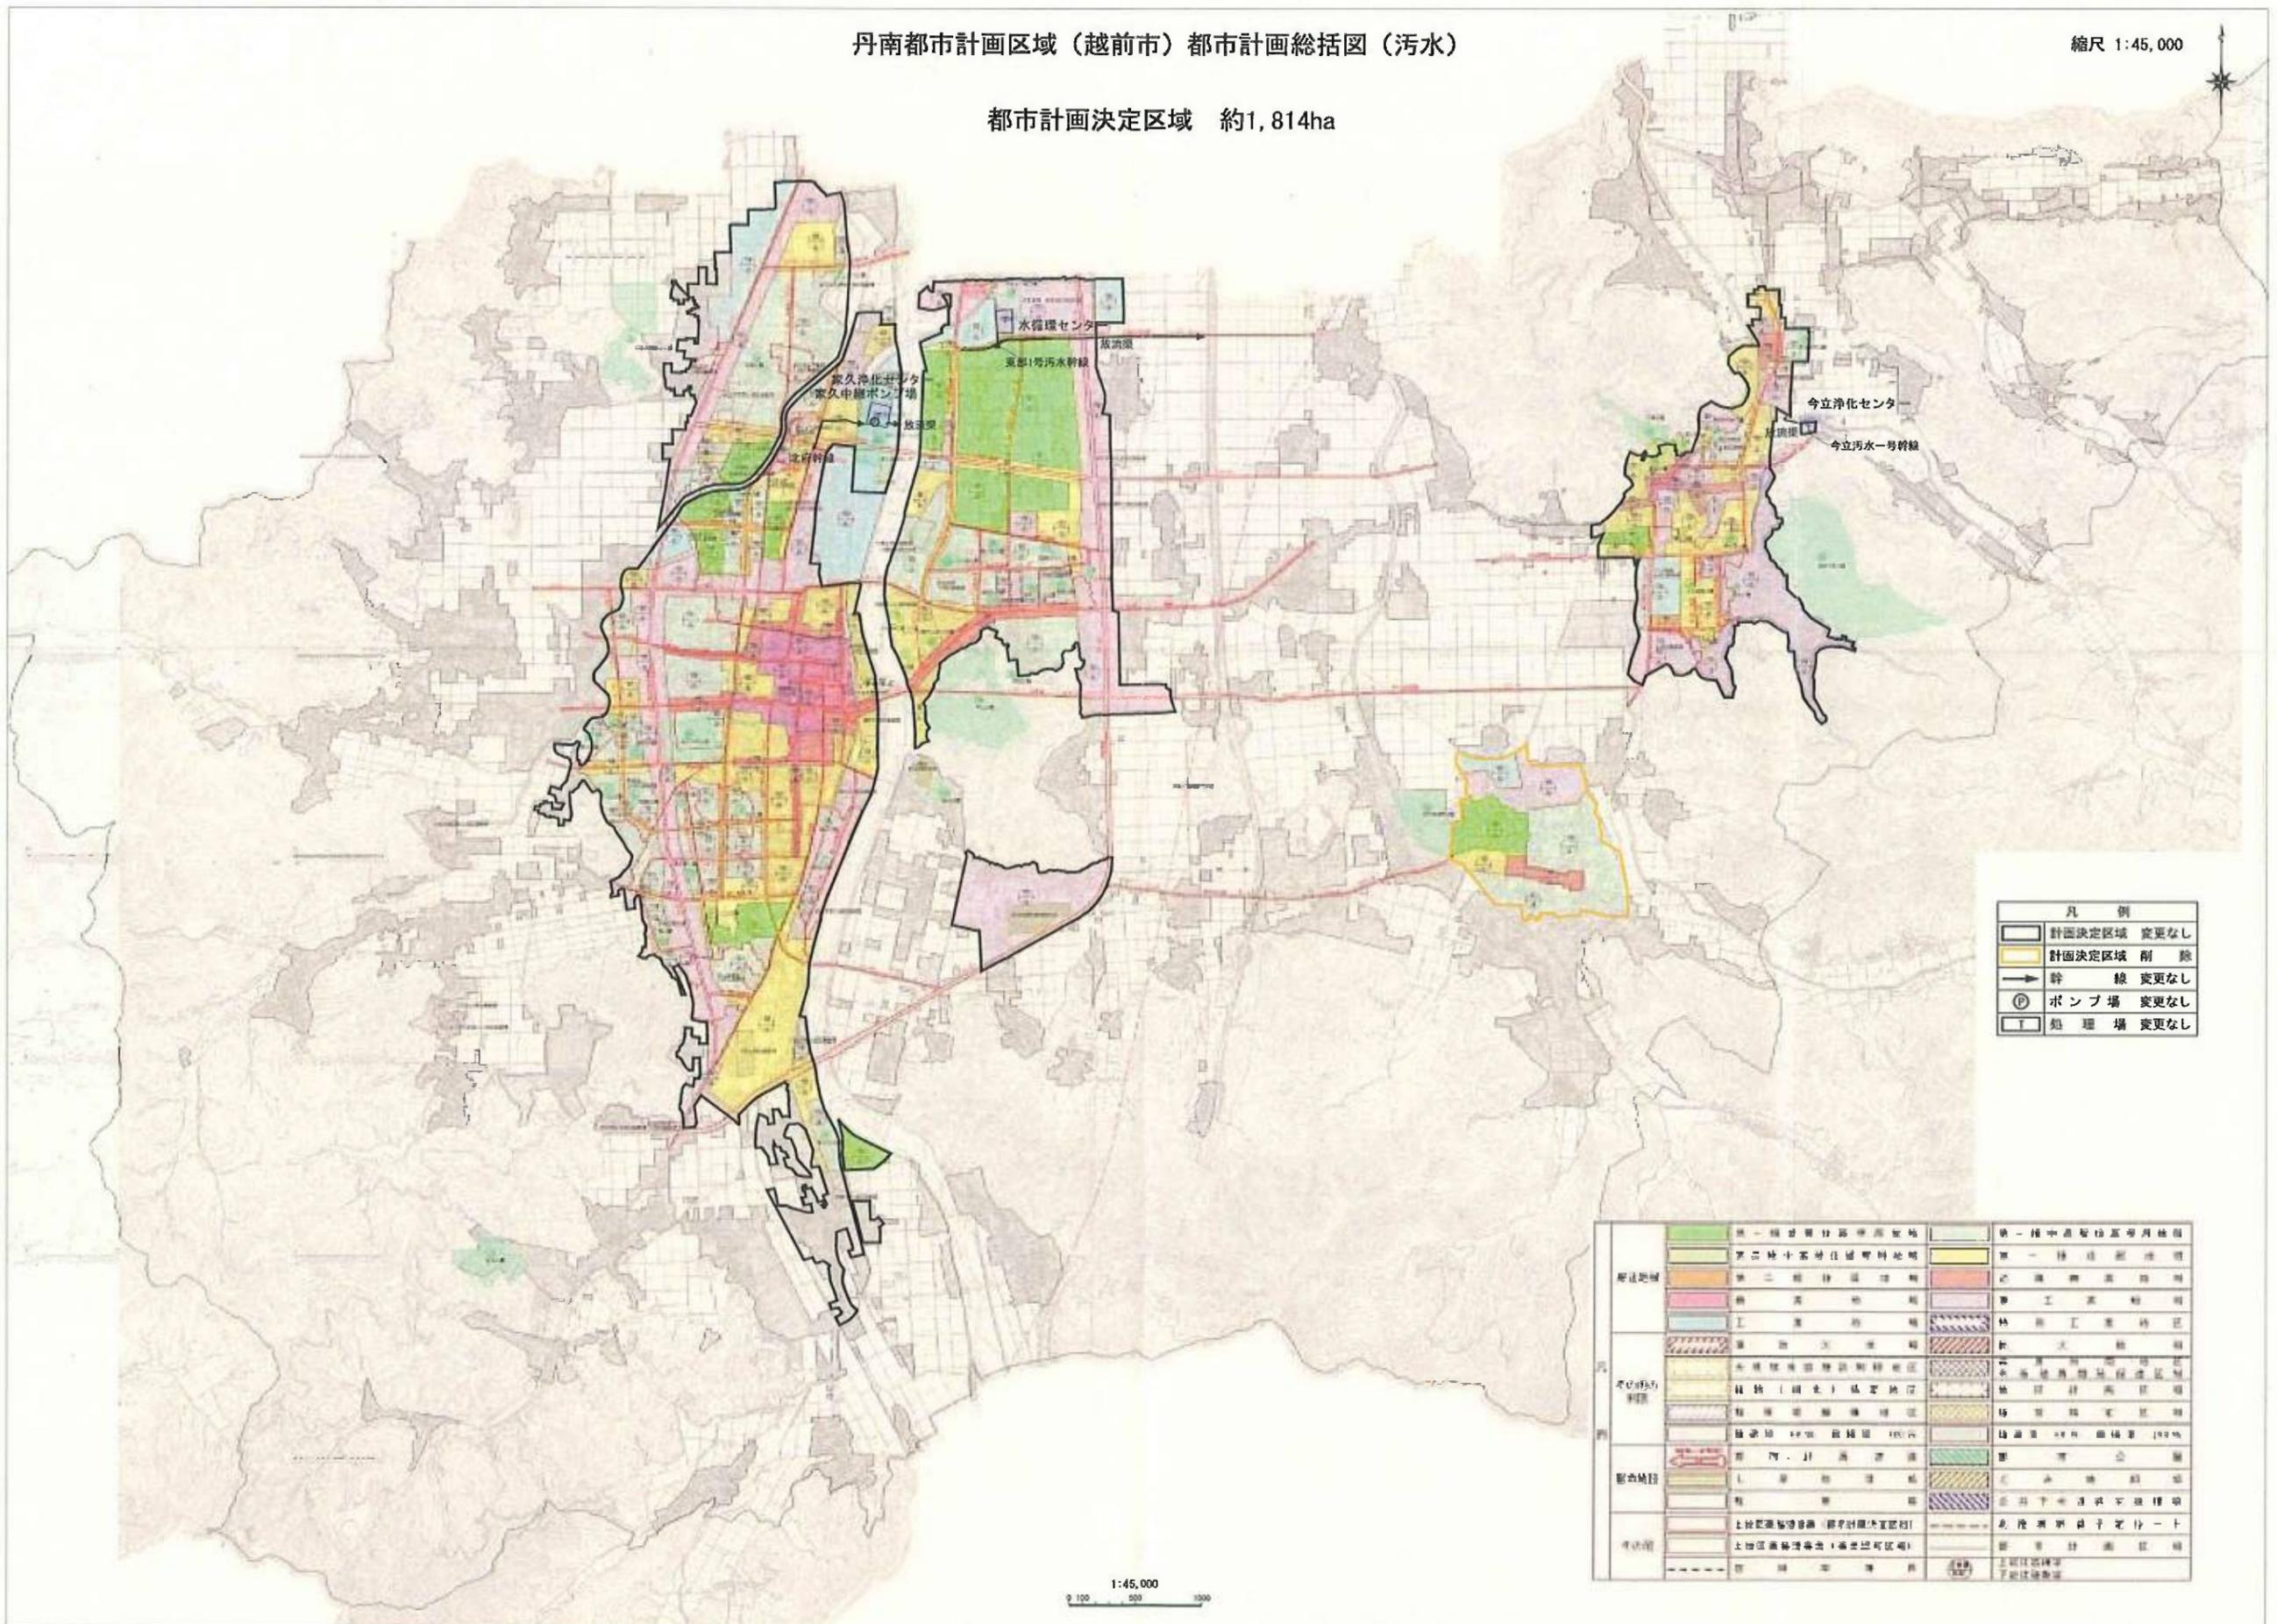

凡 例	
[Outline]	計画決定区域 変更なし
[Yellow Area]	計画決定区域 削 除
[Red Line]	幹 線 変更なし
[Circle with P]	ポンプ場 変更なし
[Square with T]	処 理 場 変更なし


用途地域	[Green]	第一種中高層住居専用地域	[Light Green]	第一種中高層住居専用地域
	[Light Green]	第二種中高層住居専用地域	[Yellow]	第一種住居地域
	[Orange]	第三種中高層住居専用地域	[Pink]	公園遊戯地域
	[Red]	商業地域	[Light Blue]	第一種工業地域
用途地域	[Light Blue]	工業地域	[Dark Blue]	第二種工業地域

1:45,000
0 100 500 1000

丹南都市計画区域（越前市）都市計画総括図（雨水）

縮尺 1:45,000

都市計画決定区域 約1,607ha

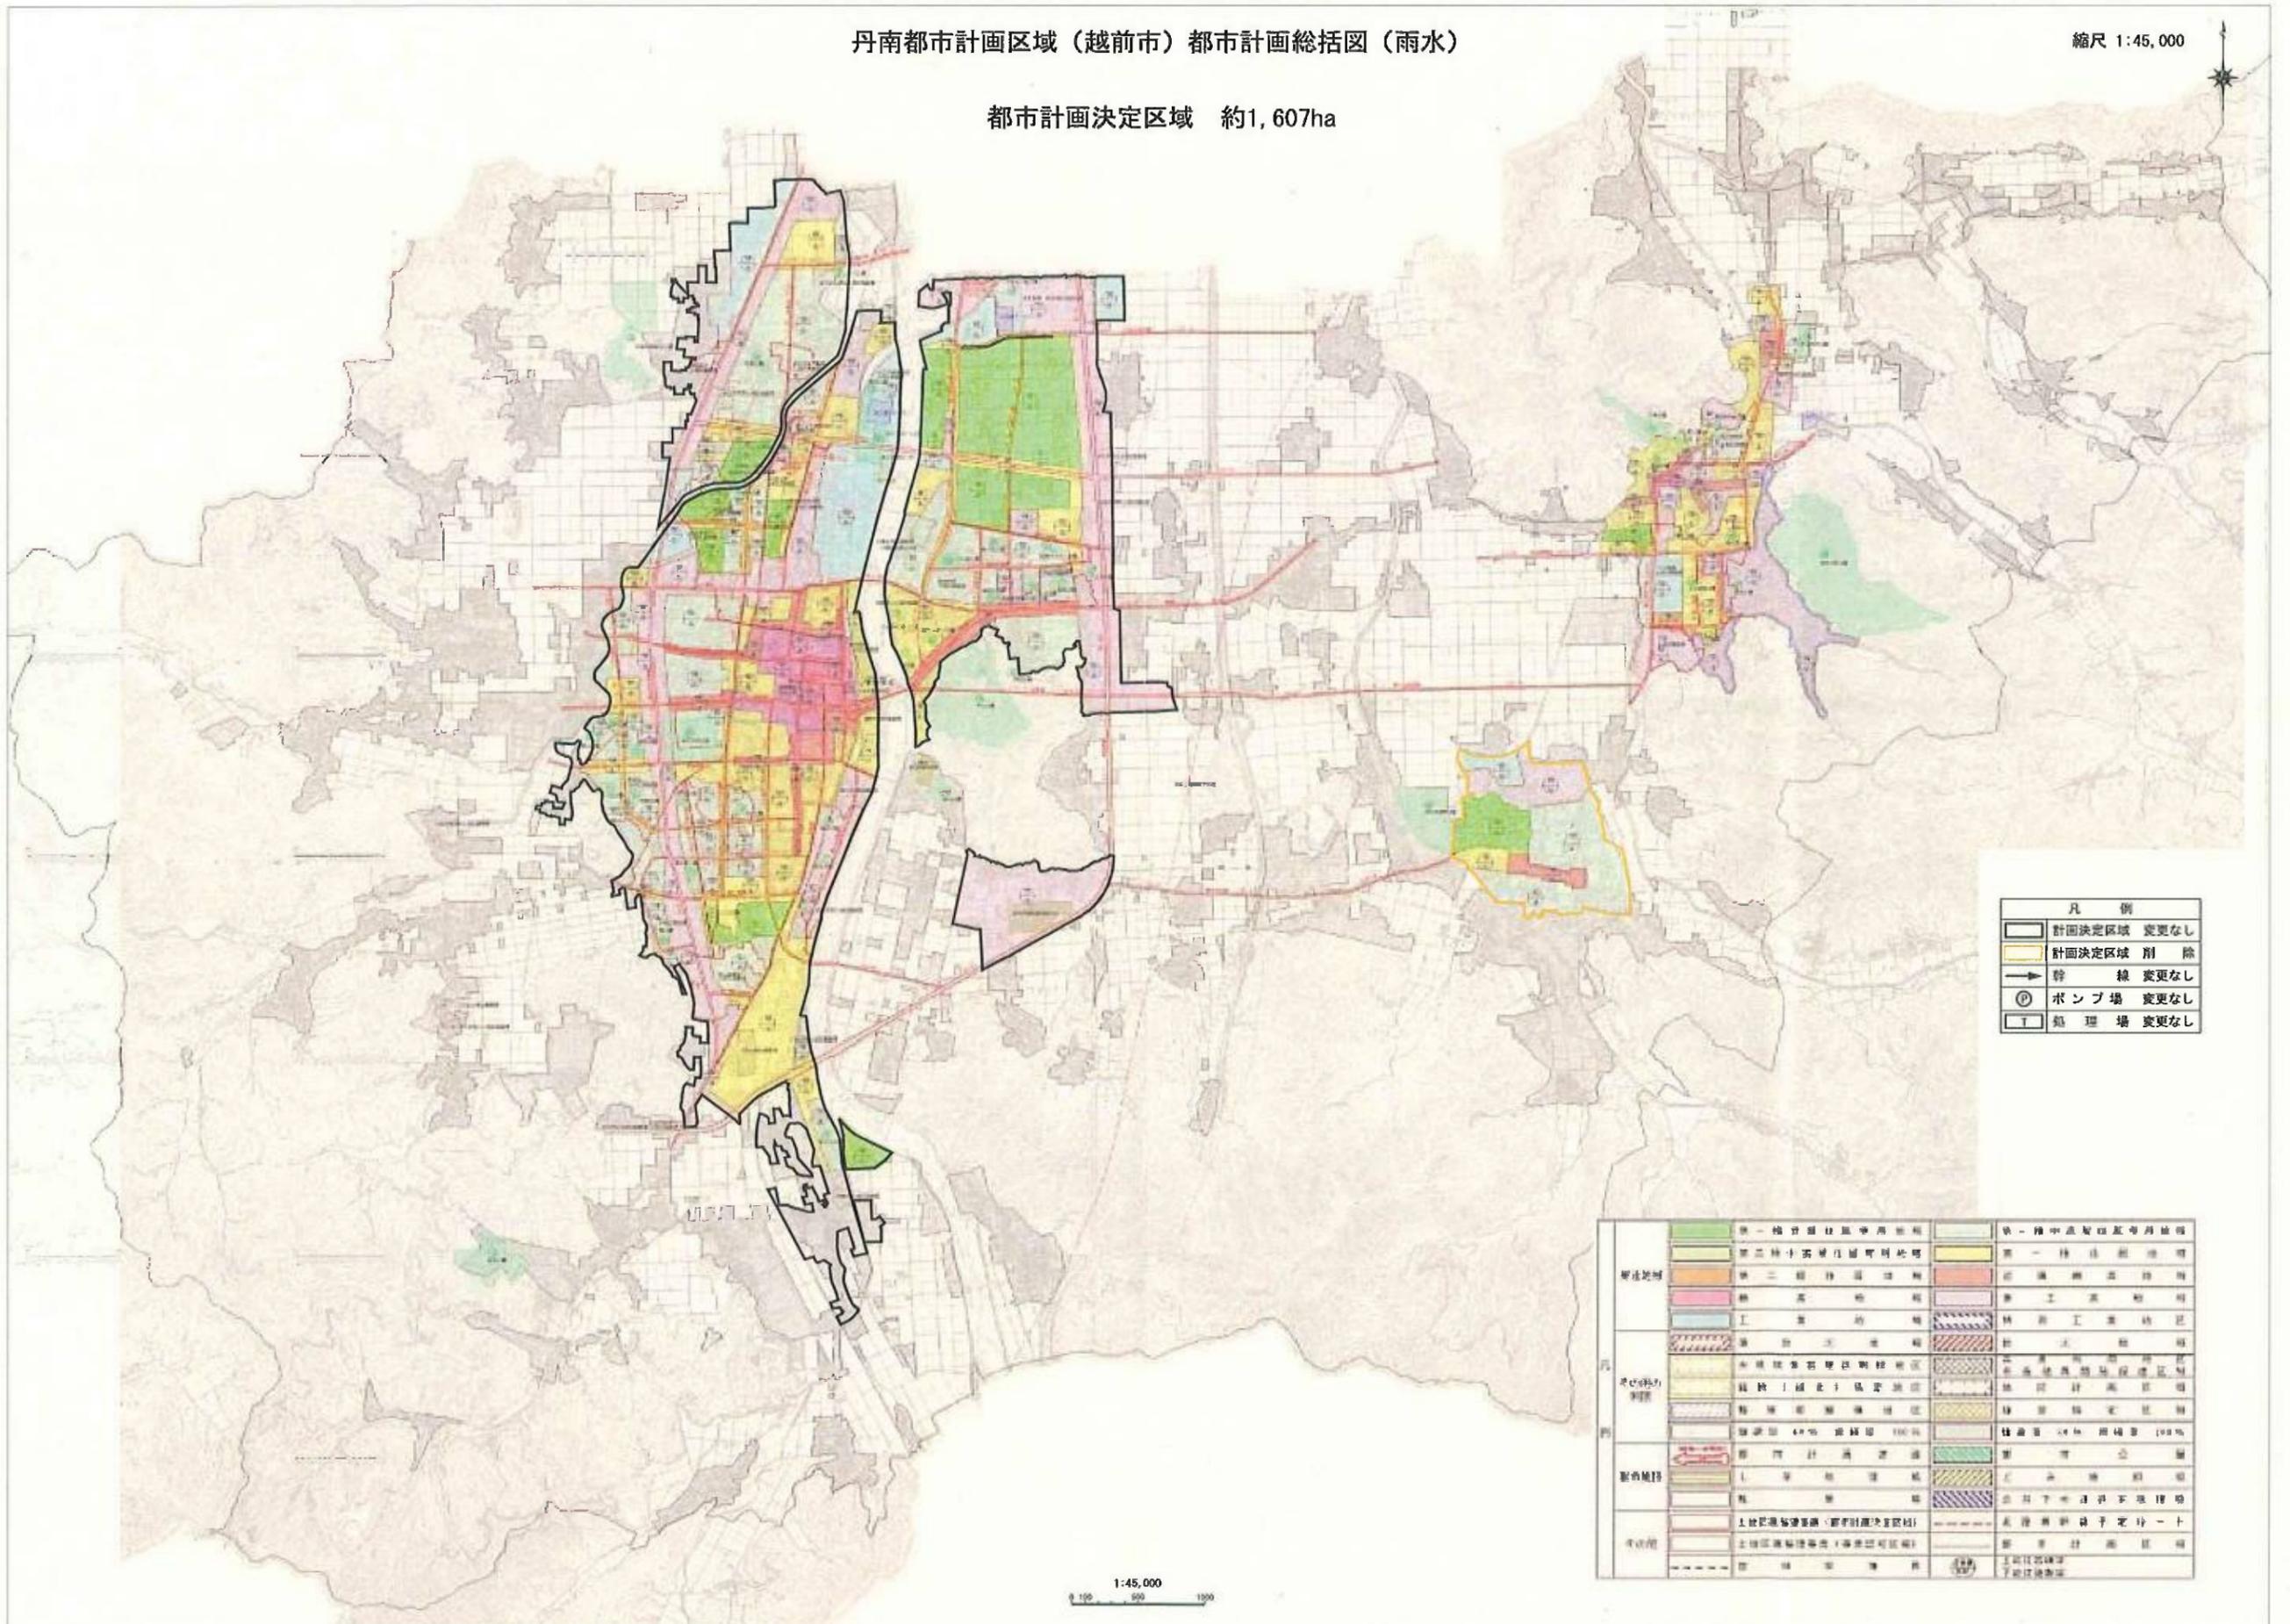

凡 例	
	計画決定区域 変更なし
	計画決定区域 削除
	幹 線 変更なし
	ポンプ場 変更なし
	処理場 変更なし

都市施設		公園用地		公園用地


1:45,000

図面番号 _____


丹南都市計画下水道の変更
越前市公共下水道計画図（污水）

縮尺 1:35,000

都市計画決定区域
約1,814ha

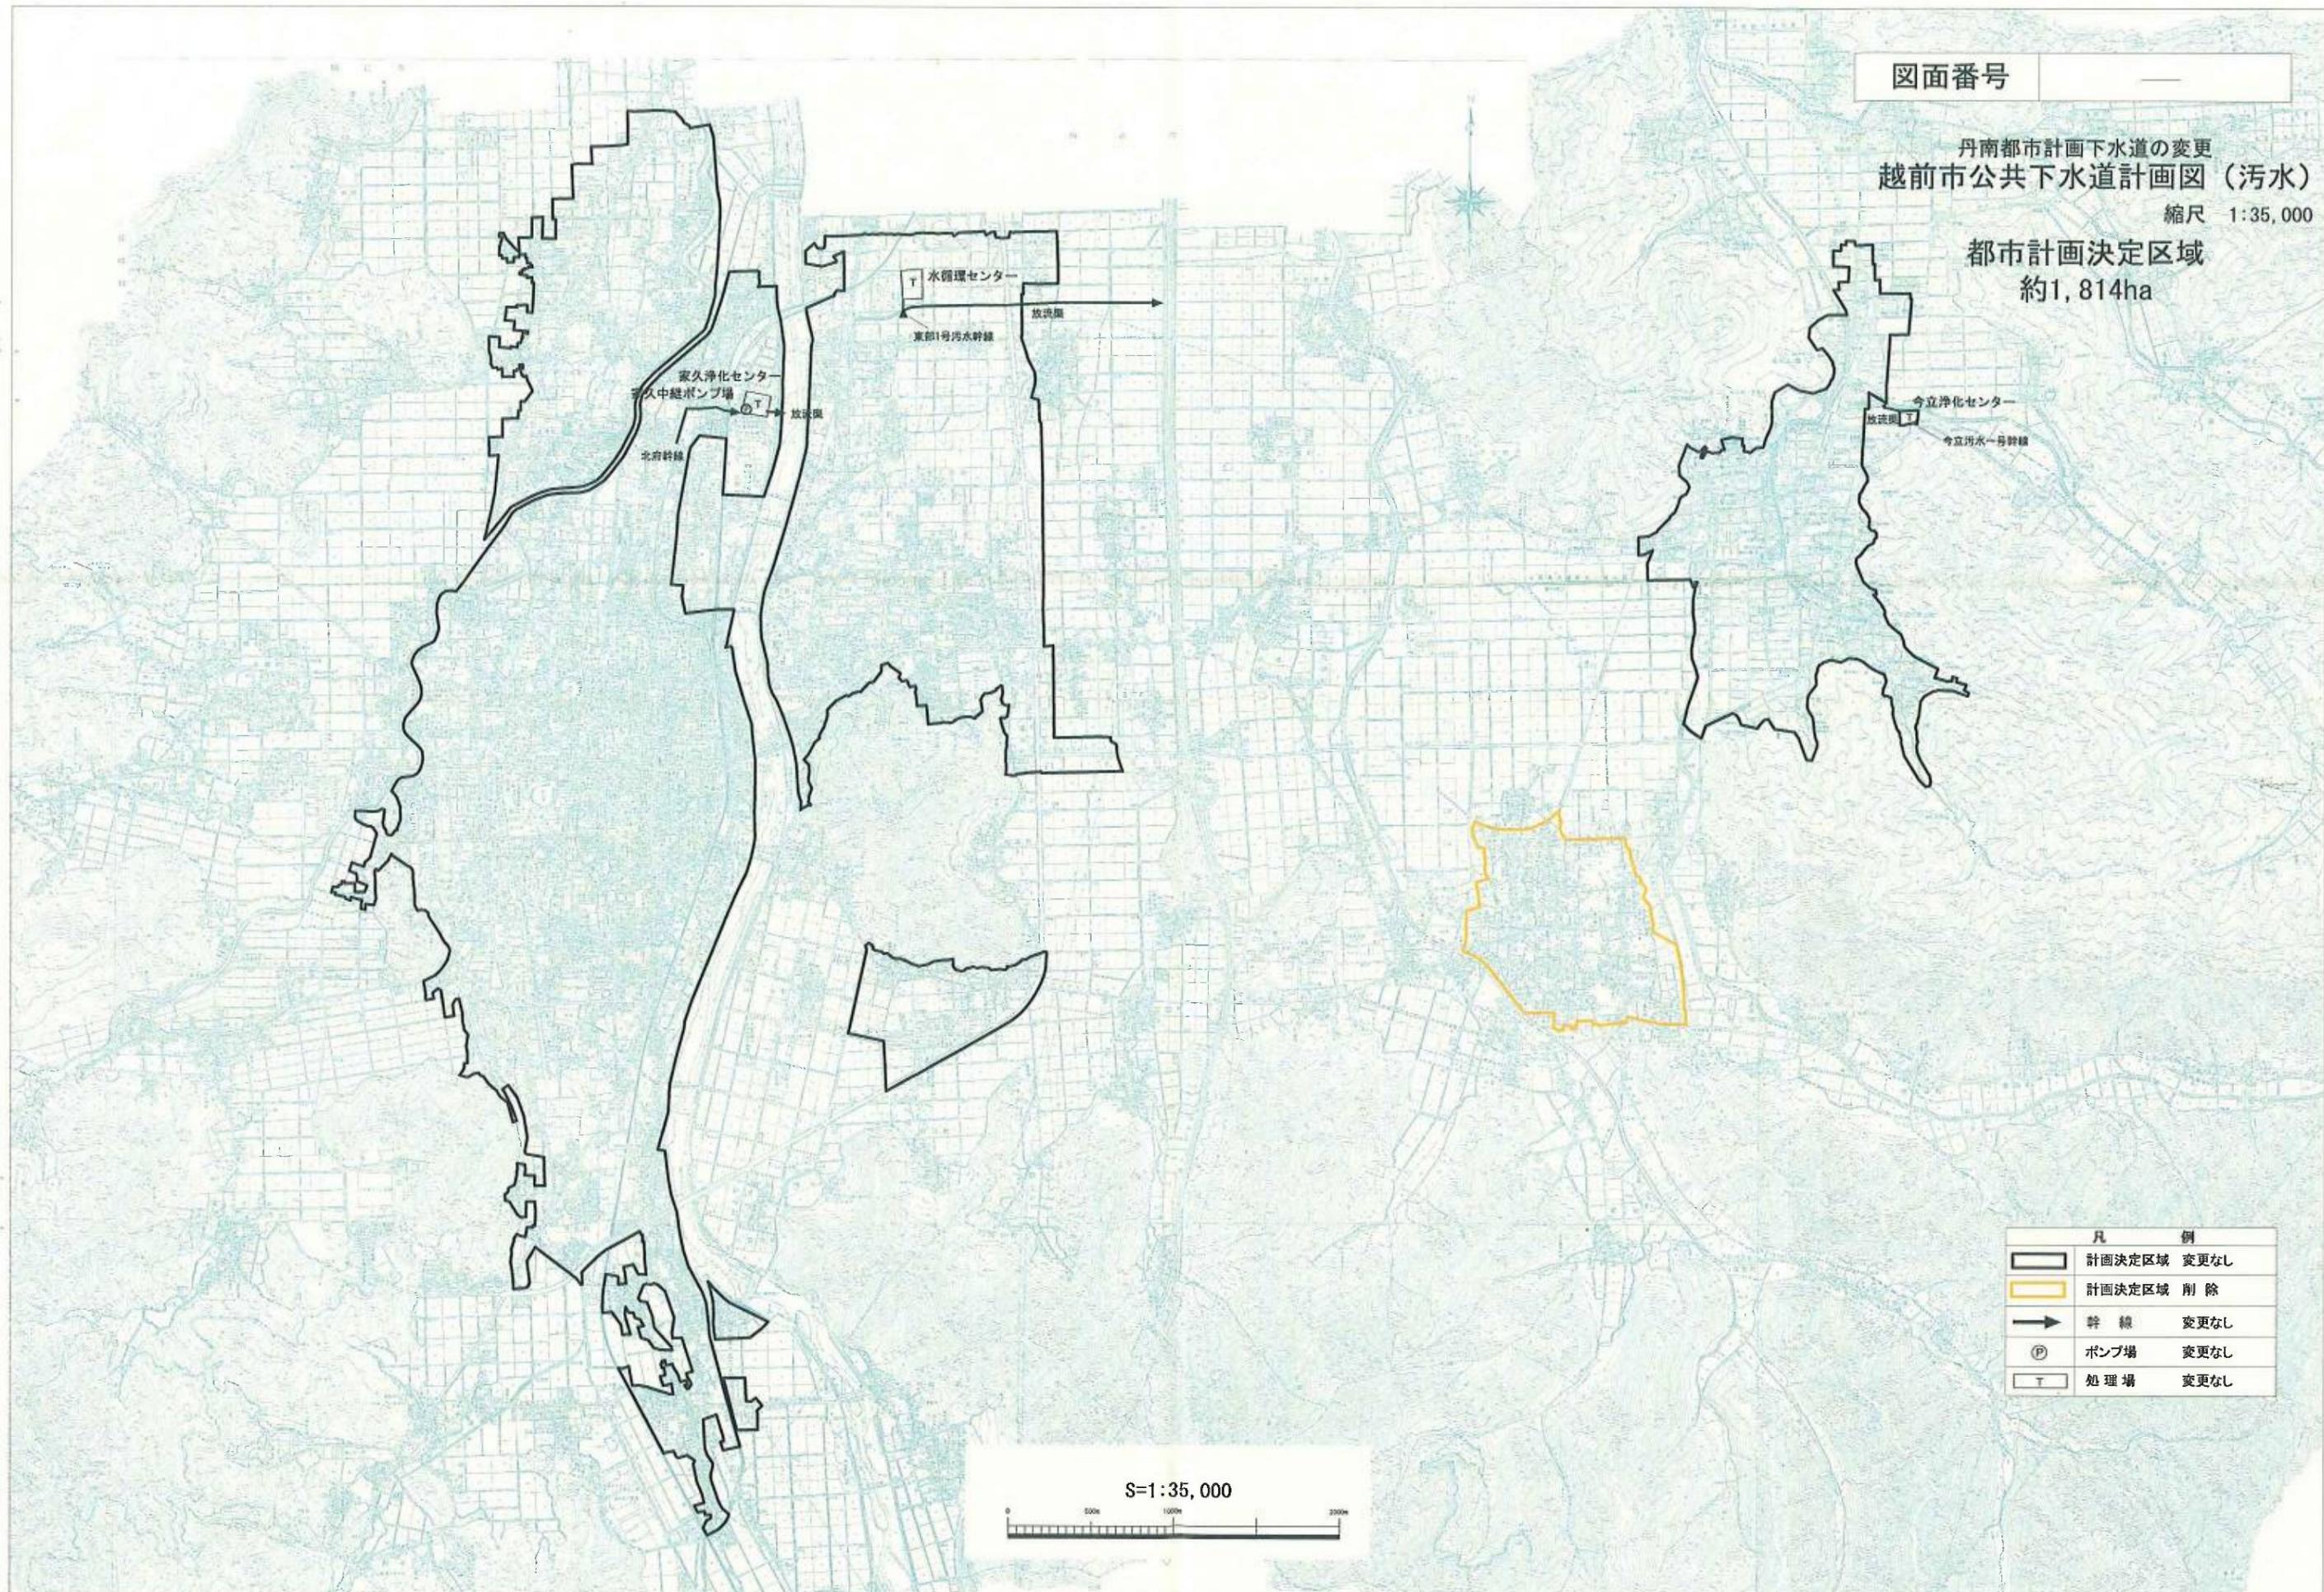

凡 例	
⬜	計画決定区域 変更なし
⬜	計画決定区域 削除
➡	幹 線 変更なし
Ⓟ	ポンプ場 変更なし
Ⓧ	処 理 場 変更なし

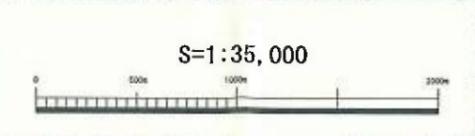


図面番号 —

丹南都市計画下水道の変更
越前市公共下水道計画図（雨水）

縮尺 1:35,000

都市計画決定区域
約1,607ha

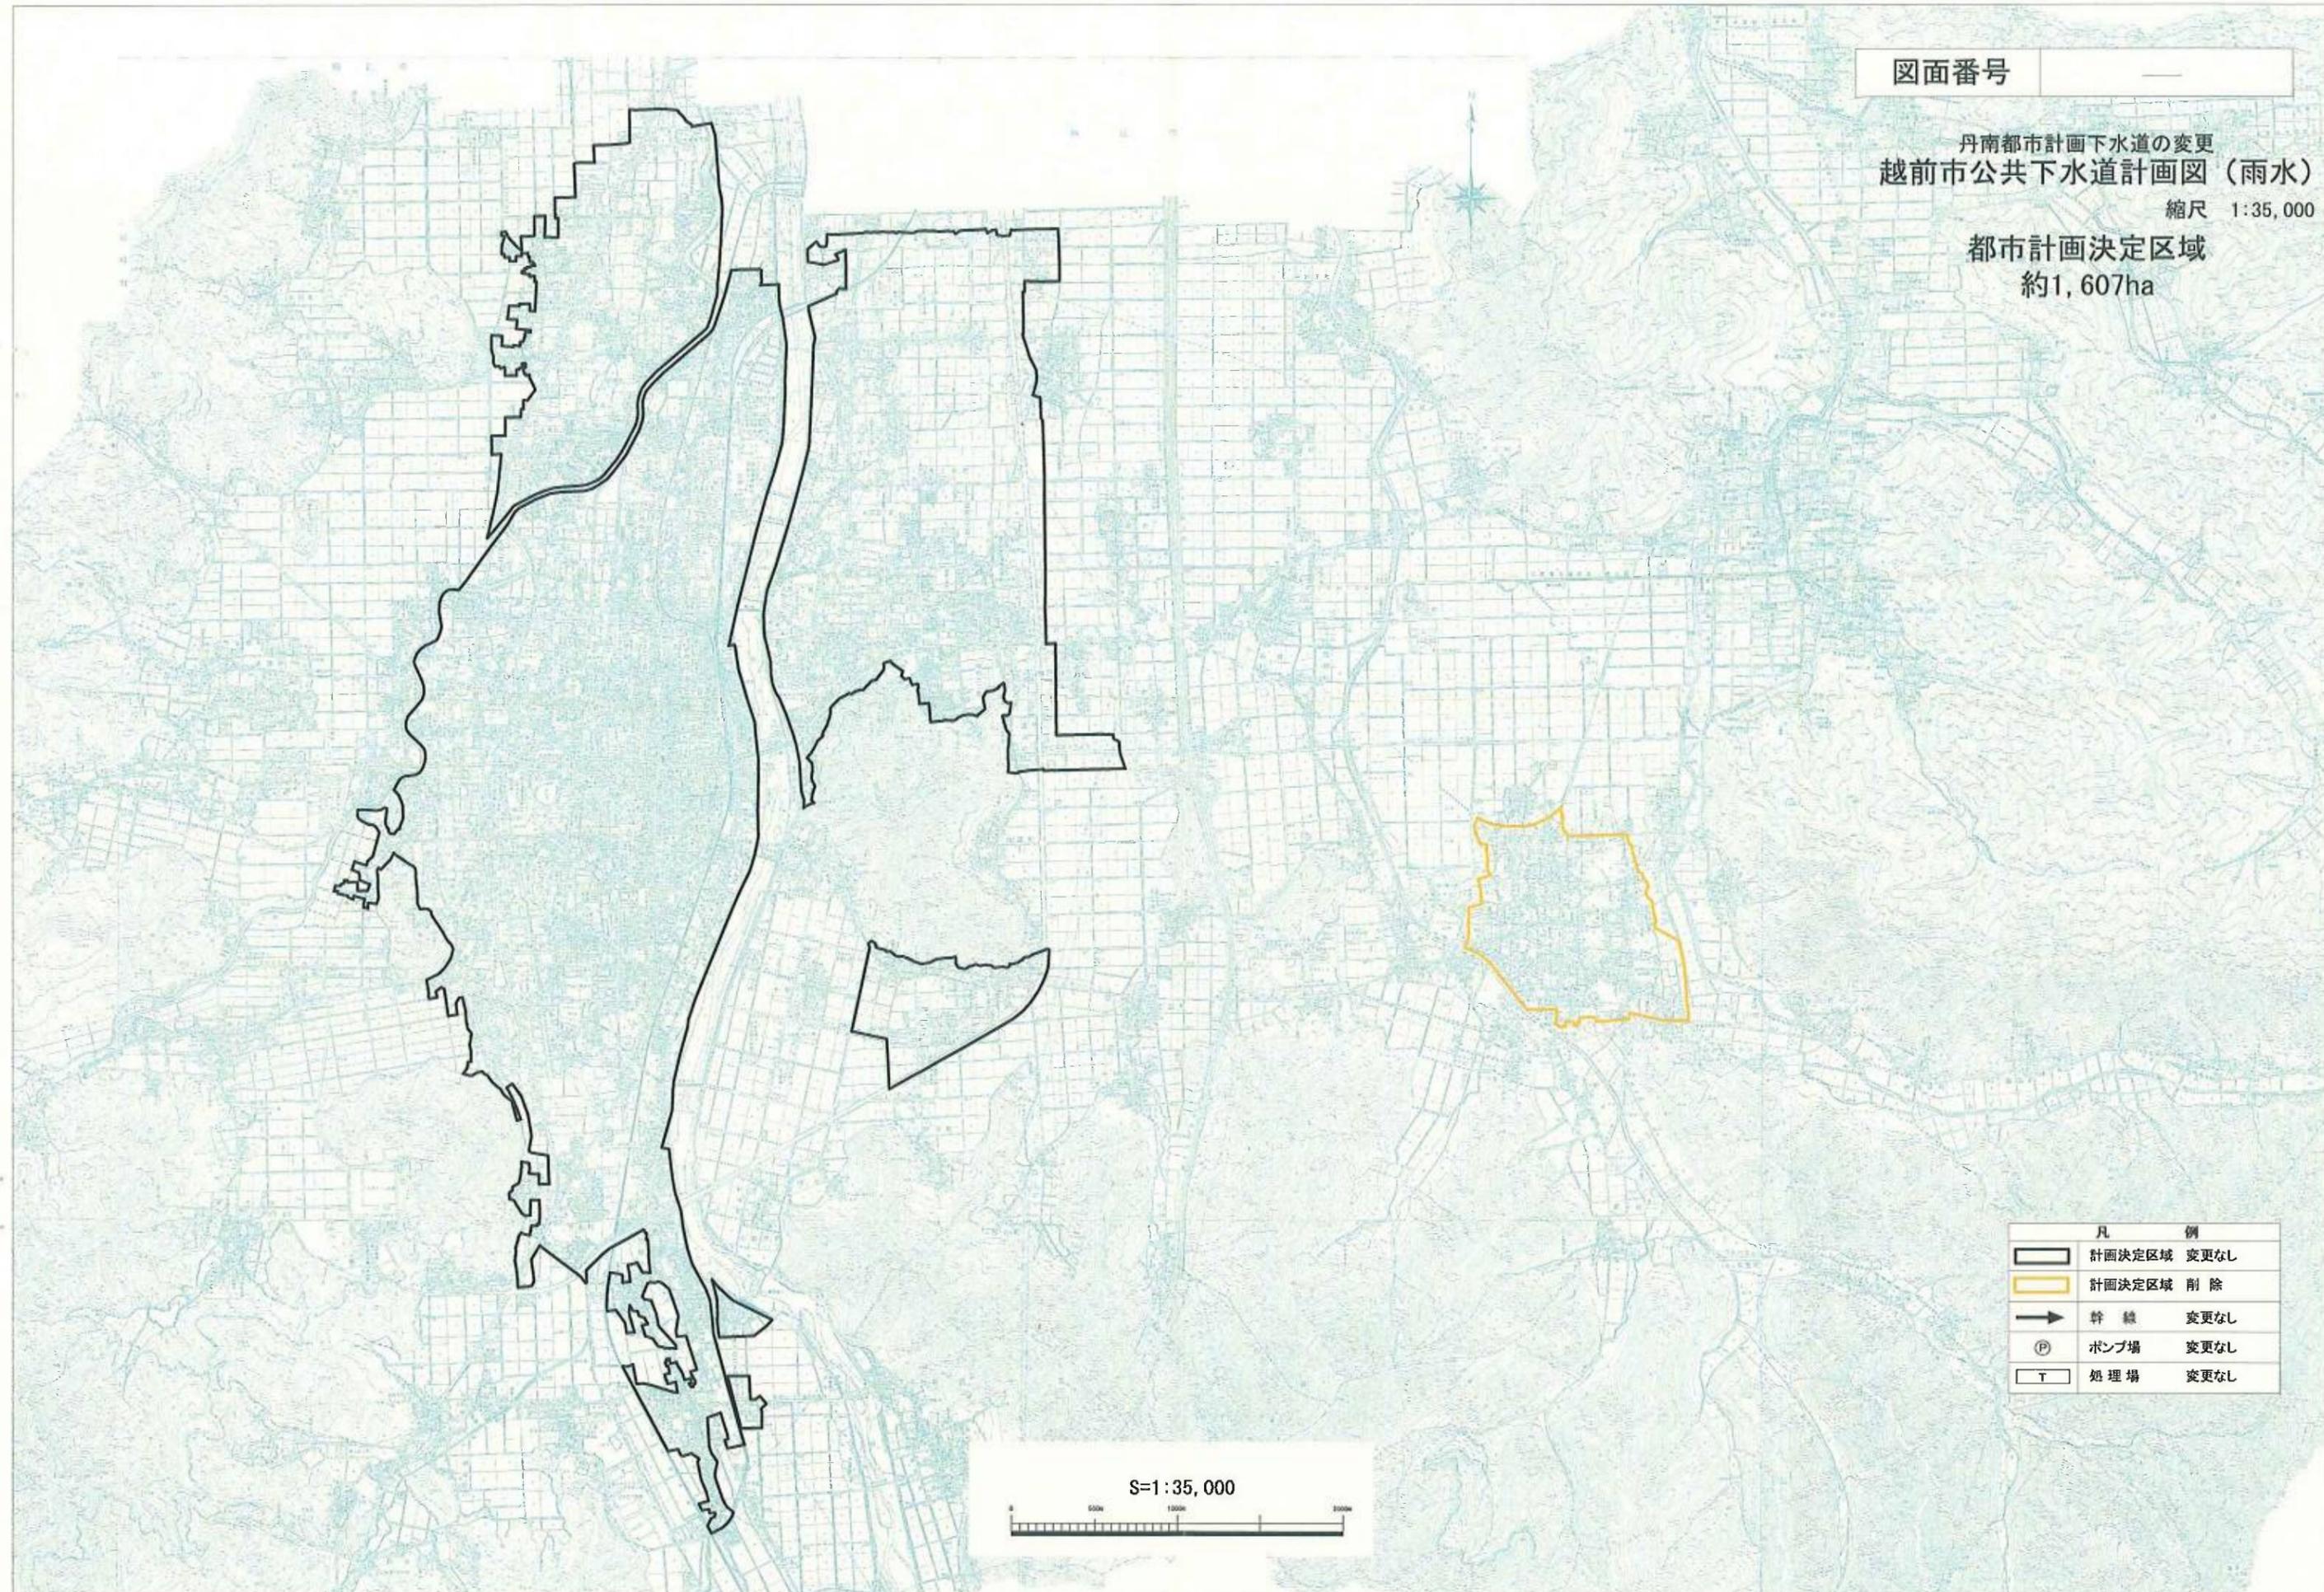

凡	例
	計画決定区域 変更なし
	計画決定区域 削除
	幹線 変更なし
	ポンプ場 変更なし
	処理場 変更なし

S=1:35,000
0 500m 1000m 2000m